


- Toimistotilat
- Sosiaalitilat
- Neuvottelutilat
- Käytävä- ja aulatilat
- Tekniset tilat

~~300 m²~~ ~~315 m²~~
361,5 m²
 8m² porrashuone jyvitetty
 vuokralaisille puoleksi



MITAT TARKISTETTAVA PAIKALLA!

PANORAMA TOWER
 Hevosenkenkä 3
 02600 Espoo
 2.krs / A-osa
 Pohjapiirustus

Tekija
SH
 Mittakaava
 1:100

Vaihtoehto
 -
 Pvm
 09.12.2019

PES-ARKKITEHDIT OY
 ISON-ANTINTIE 8, 00930 HELSINKI
 PUH 09-3417 340, FAX 09-34173417
 www.pesark.com

